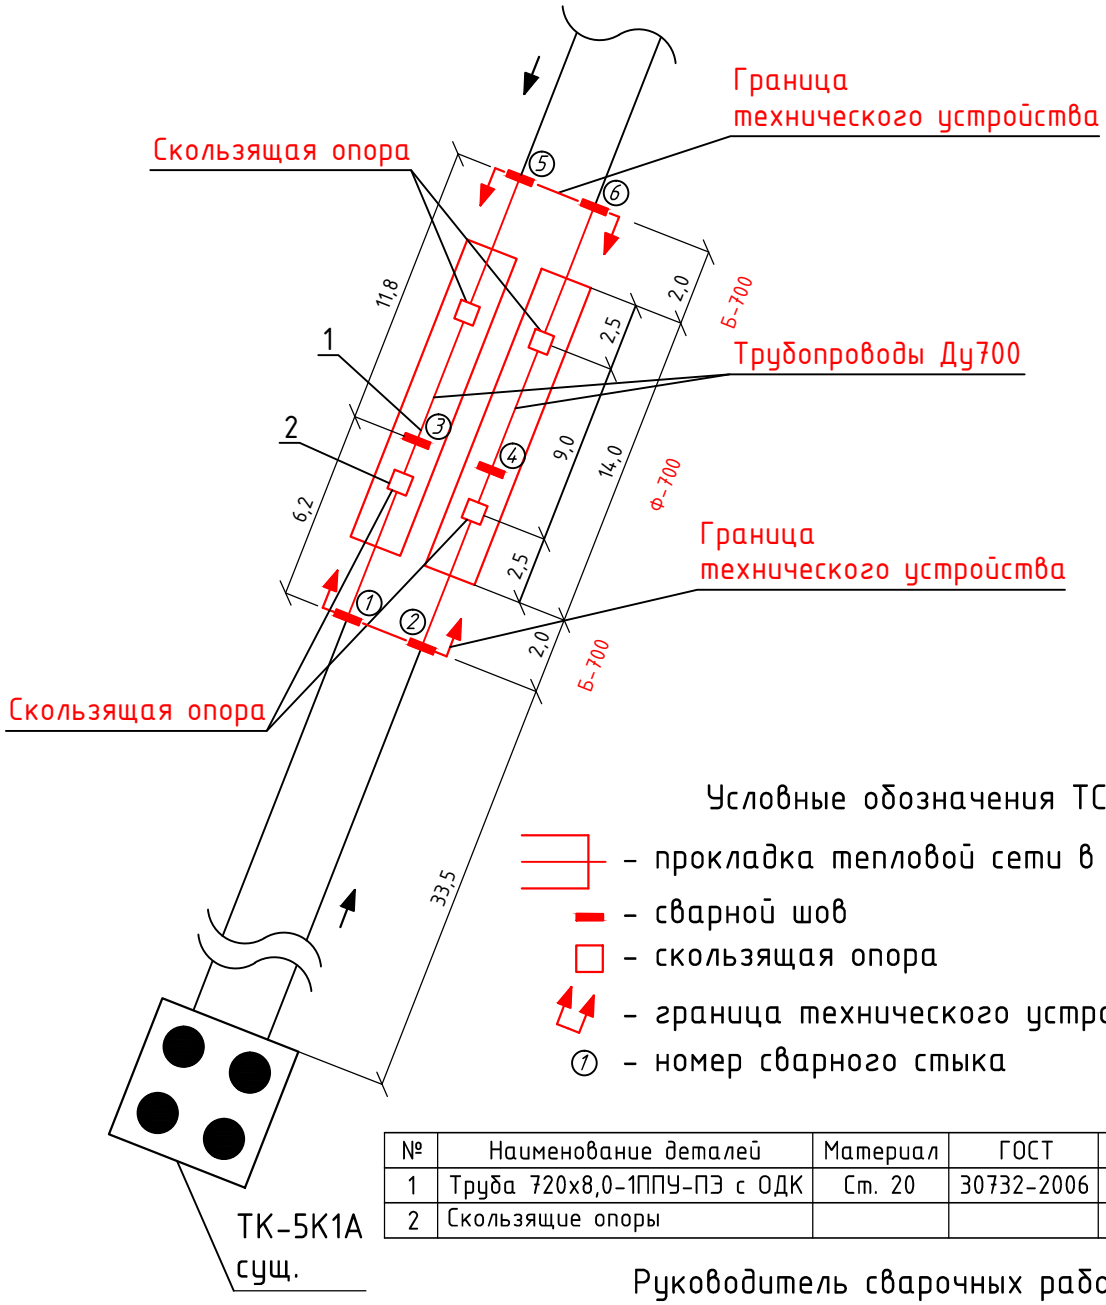


Условные обозначения ТС:

- прокладка тепловой сети в футляре
- сварной шов
- скользящая опора
- граница технического устройства
- номер сварного стыка

№	Наименование деталей	Материал	ГОСТ	Количество
1	Труба 720х8,0-1ППУ-ПЭ с ОДК	Ст. 20	30732-2006	36,0 м
2	Скользящие опоры			4 шт

Руководитель сварочных работ
Чекмарев Константин Александрович
СЗР-6АЦ-III-00972

Чучков Юрий Алексеевич
Клеймо сварщика 99VZ
СЗР-1ГАЦ-I37087

Согласовано

Взам. инв. N

Подп. и дата

Инв. N подл.

Изм.	Кол.уч.	Лист	N док.	Подп.	Дата

108/ОК-15-ТС

СПБ ГКУ "Фонд капитального строительства и рекконструкции ул. Маршала Новокова, участок 1 (юго-западнее пересечения с Парашютной ул.)

Крытый каток с искусственным льдом

Стадия	Лист	Листов
ИД	1	1

исполнительный чертеж
к свидетельству о монтаже
трубопровода
Ду 700 со стороны ТК-5К1А

ООО"Инэрком"

А4